


Исполнительная схема слаботочных сетей ОВК ЗАО ПСТ «Подряд» 1 эт

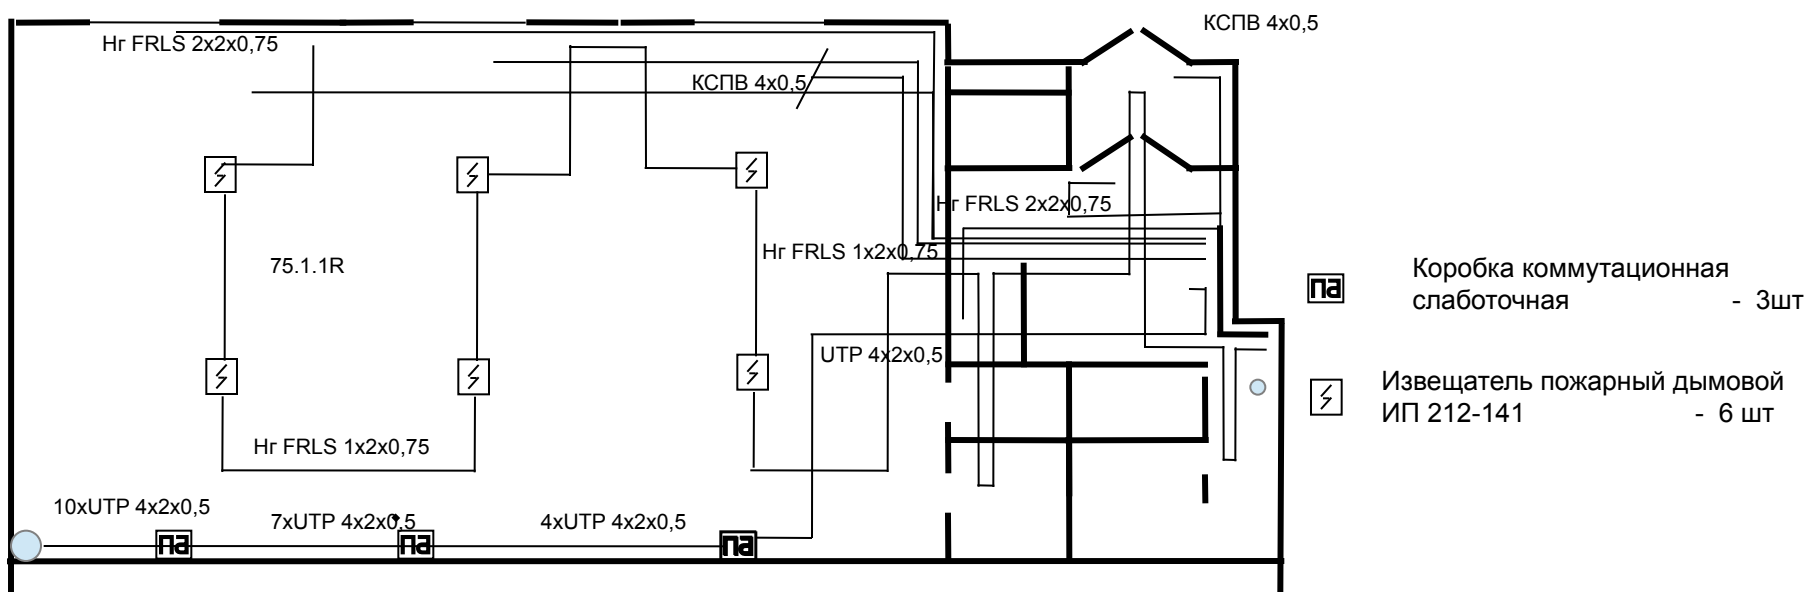

Исполнено по схеме